ТАБЛИЦА ВОДОПРОВОДНЫХ КОЛОДЦЕВ ПО Т. П. 901-09 - 11.84 ал. II

N колодца по плану	Марка колодца по грунтовым условиям	Диаметр трубопроводов мм Ду	Диаметр трубопроводов мм dy	Схема узла	Диаметр колодца, мм	Полная глубина колодца по профилю, H мм	N строительно-монтажной схемы	Высота рабочей части Hр.мм	Высота горловины с перекрытием, hг мм	Объем бетона на упоры м3	Расход материалов: Днище: ПН-10	ПН-15	ПН-20	Рабочая часть: КС 10.6	КС 10.6а	КС 10.9	КС 10.9а	КС 15.6	КС 15.6а	КС 15.9	КС 20.9а	КС 20.9	КС 20.6	Плита перекрытия: 1ПП10-2	1ПП20-1	2ПП20-1	2ПП20-2	2ПП15-1	1ПП15-1	1ПП15-2	Горловина: КО 6	КС 7.9	КС 7.3	КС 10.9	Кирпичная кладка, ряды	Тип люка	Стремянка	Гидроизоляция
В1 - Водопровод хоз-питьевой противопожарный																																						
ВК-4 / ПГ-1	В-1	300	100	У-8г	2000	~~2230~~ 2730	См-11	~~1800~~ 2400	~~480~~ 330	-			1								1	1	1				1				1		1			1	С-4 / С-2	10
сущ.																																						

ДЕМОНТАЖ ЛЮКА, ГОРЛОВИНЫ, ПЛИТЫ ПЕРЕКРЫТИЯ С ПОСЛЕДУЮЩИМ МОНТАЖОМ

3.4

Деталировка сети В1

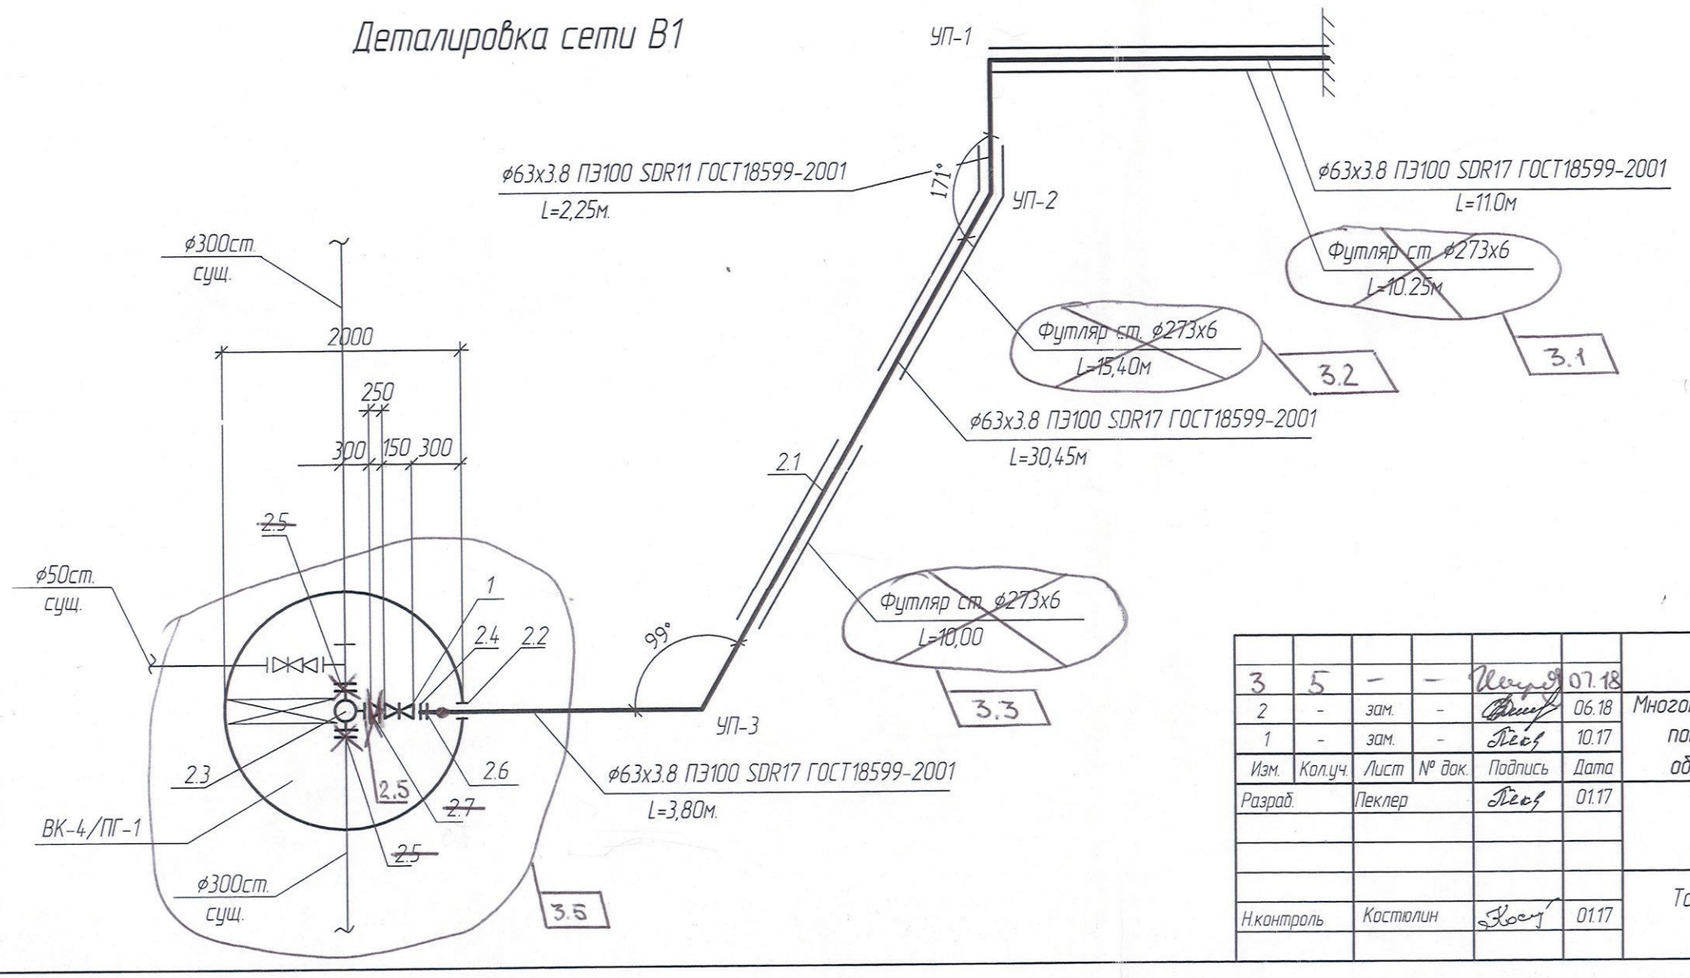

3	5	-	-		07.18	175/16-НВК
2	-	зам.	-		06.18	Многоквартирный среднеэтажный жилой дом без встроенно-пристроенных помещений делового, культурного и обслуживающего назначения с обеспечением машиноместами от 2/3 количества квартир в доме.
1	-	зам.	-		10.17	
Изм.	Кол.уч.	Лист	№ док.	Подпись	Дата	
Разраб.		Пеклер			01.17	Жилой дом — Стадия: Р; Лист: 6; Листов:
Н.контроль		Костюлин			01.17	Таблица водопроводных колодцев. Деталировка сети В1 — ООО "Формат"

Взам.инв.No | Подп. и дата | Инв.No подл.

Формат А3